

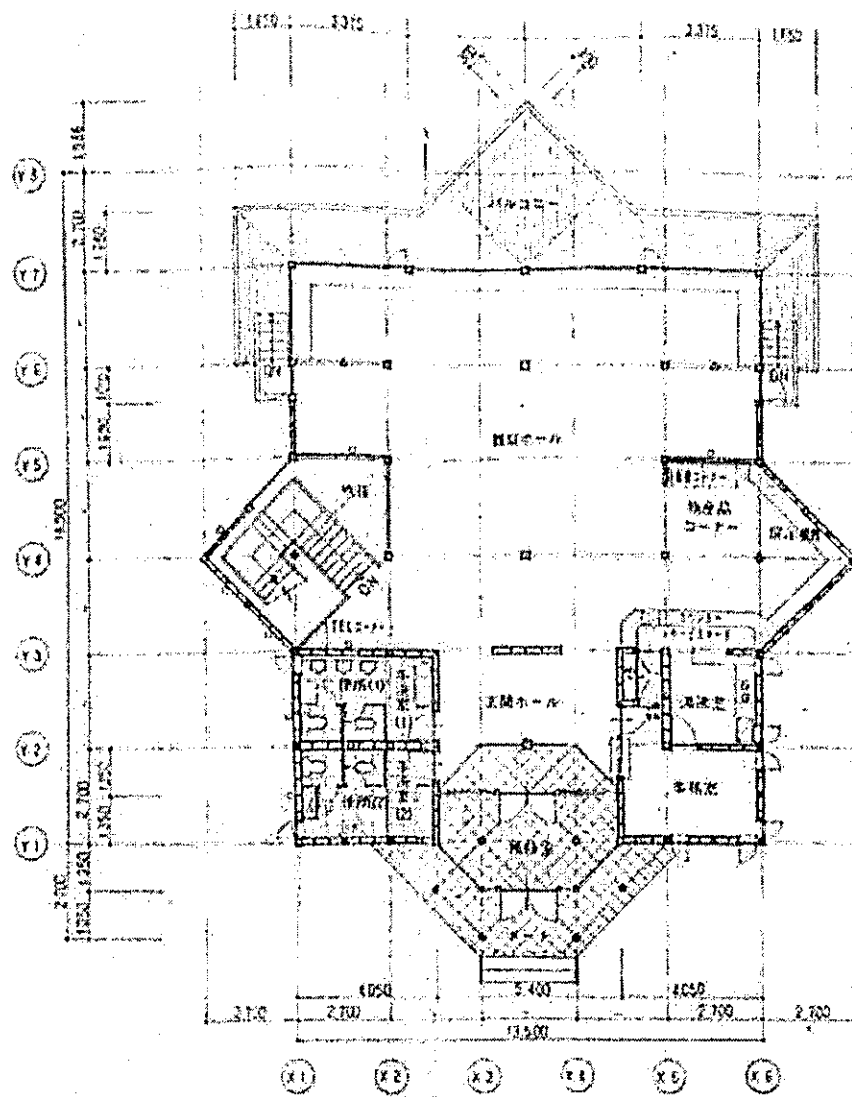


1F 平面図 1/100


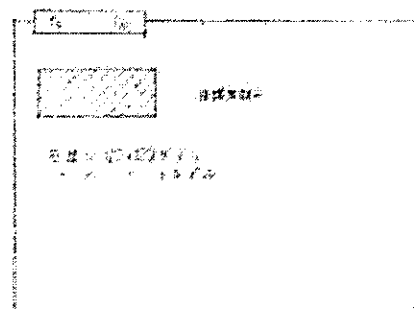

2F 平面図 1/100

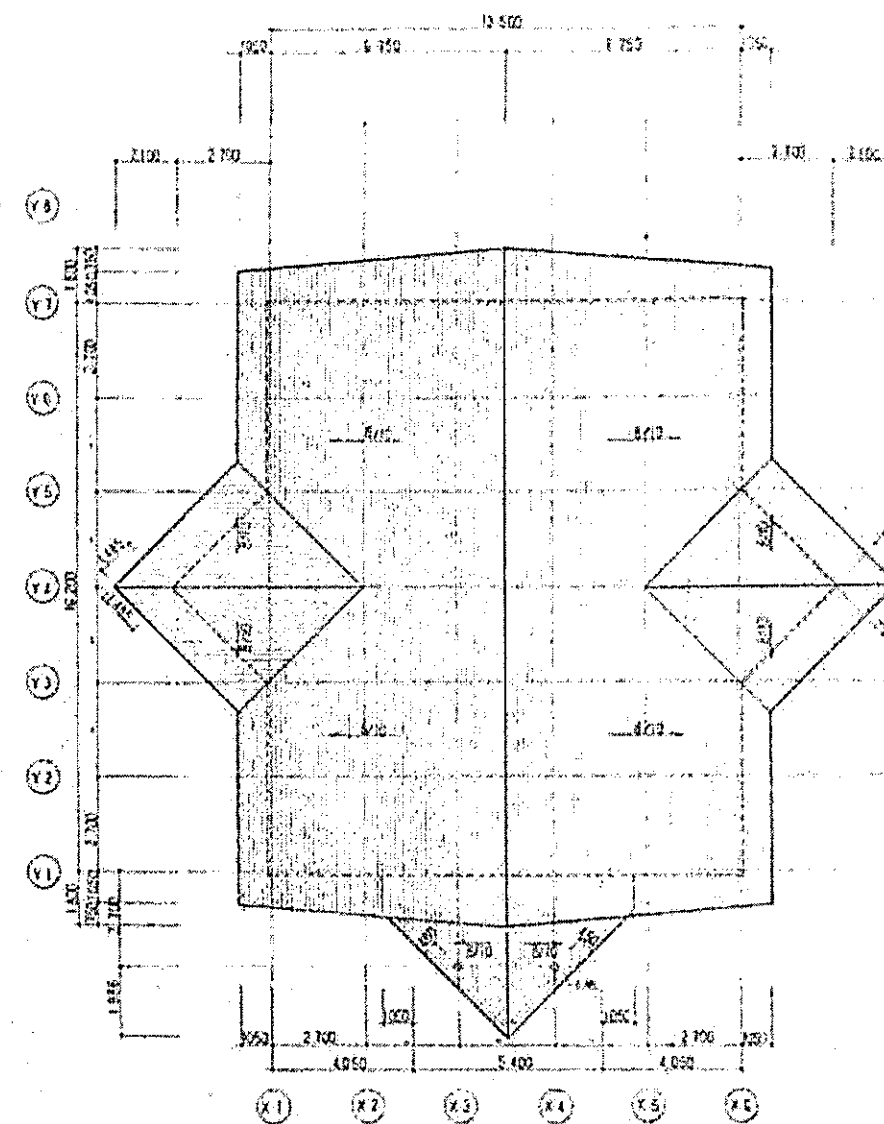








野島観察保養施設  
ネイチャーセンター新設工事

千原 隆、星 良太郎

107



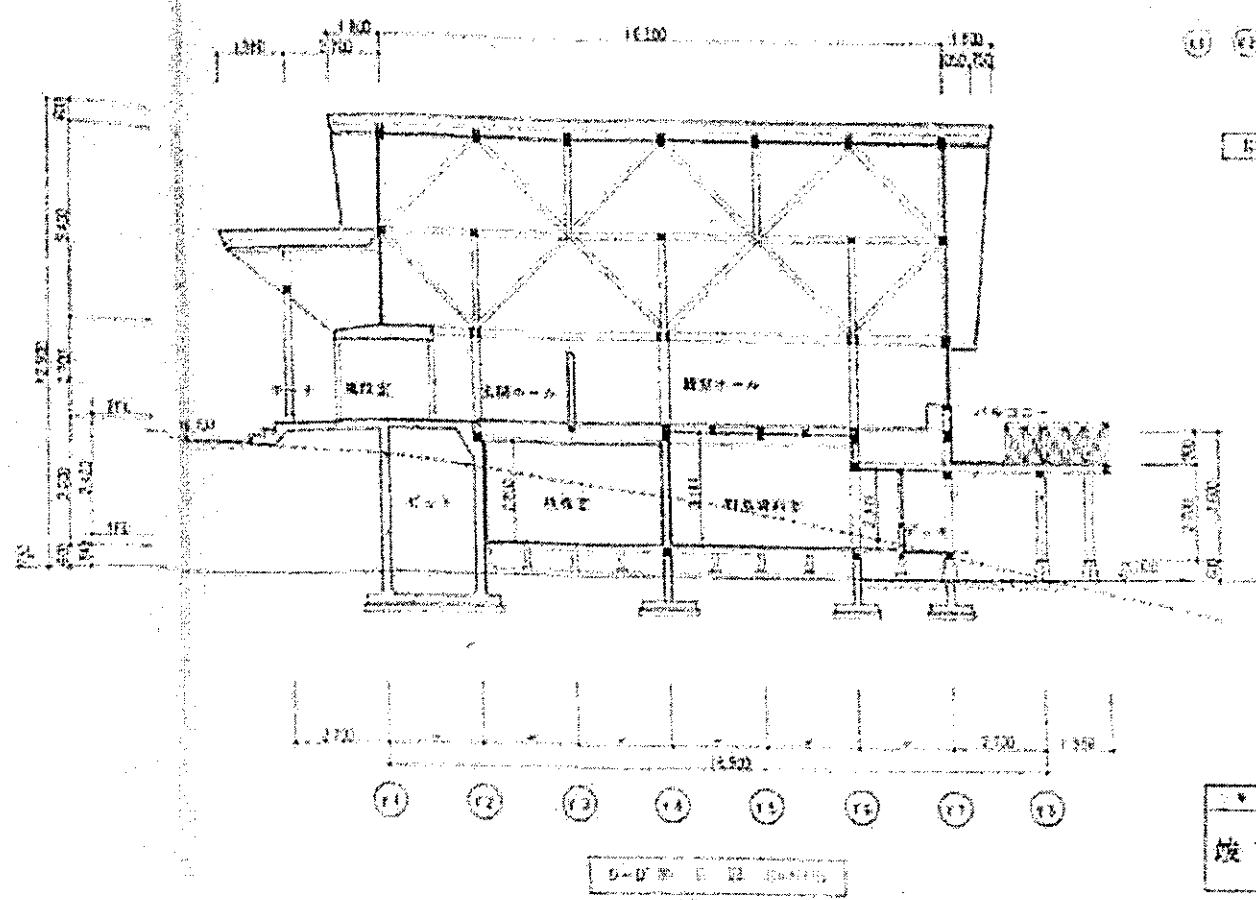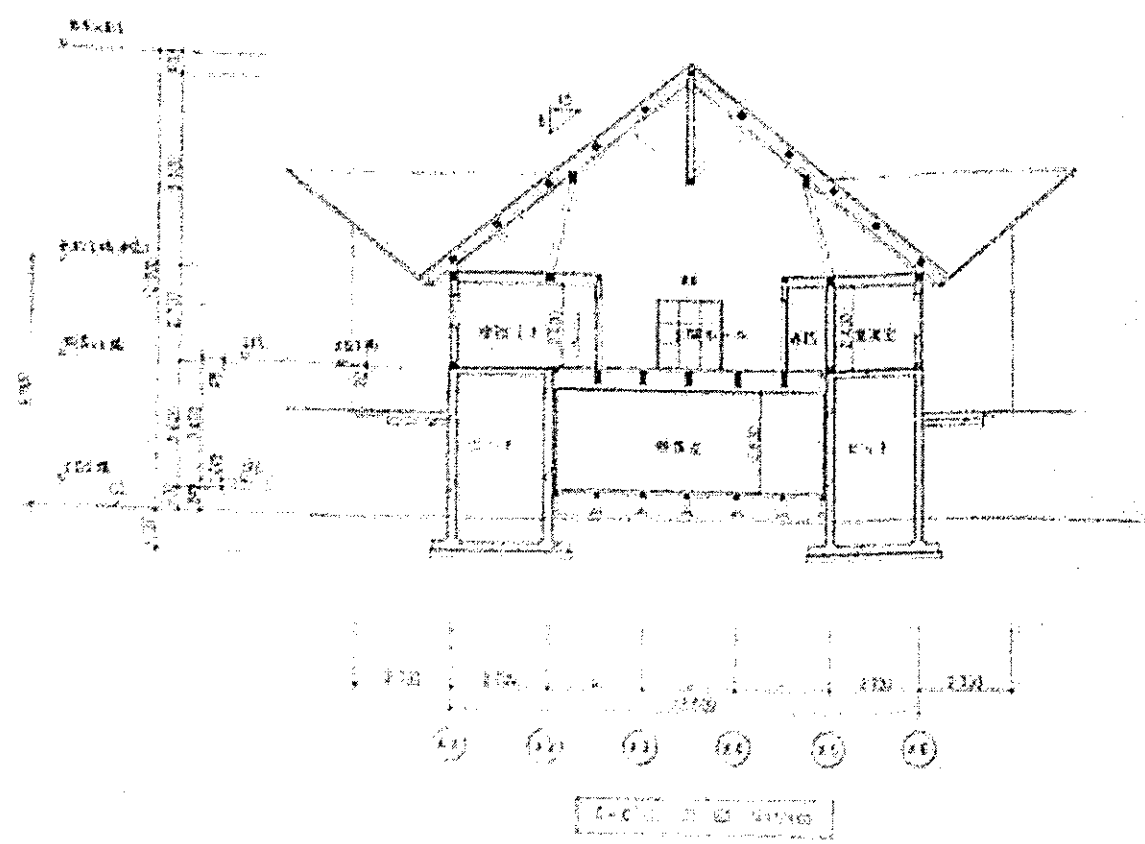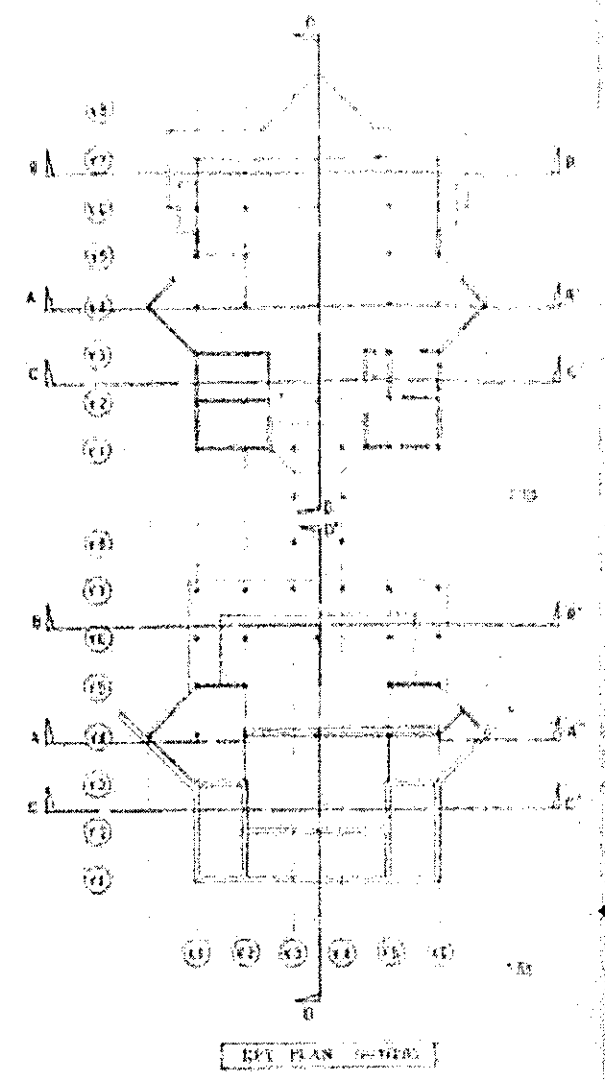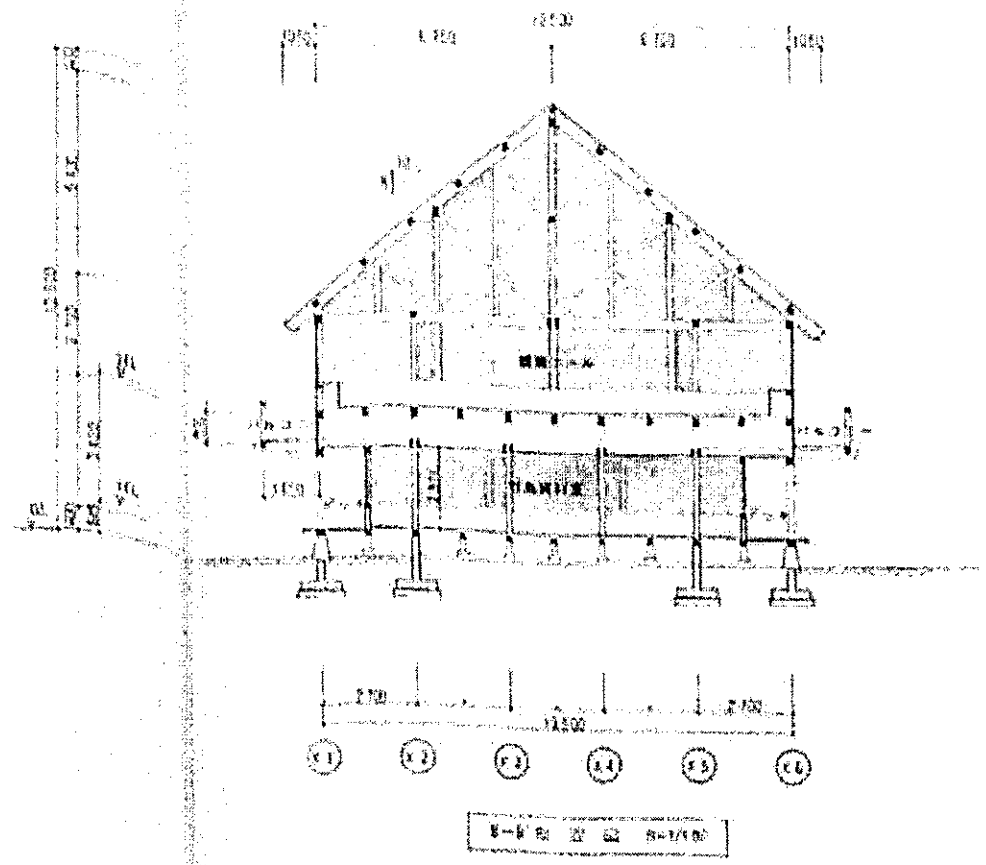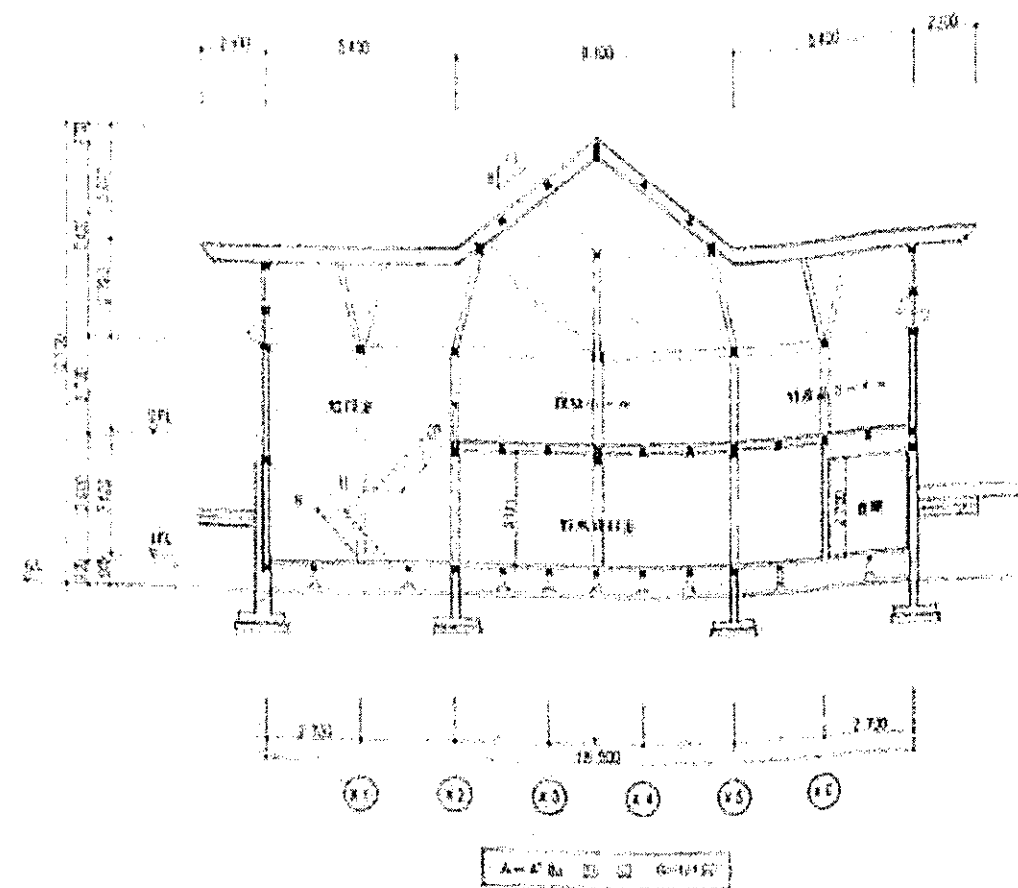

竣工図