



記号	凡例	備考
□		
□		
□	新築型パッケージエアコン室内機 (CS-F560DFL2 (CS-F400DFL2))	
☑	既設内装材	
200V	200Vコンセント	
—	市電管φ6, 32×φ6, 32	
—	ドレン管	
—	電線 VAF20-3C	

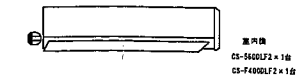

天井機 (設置)

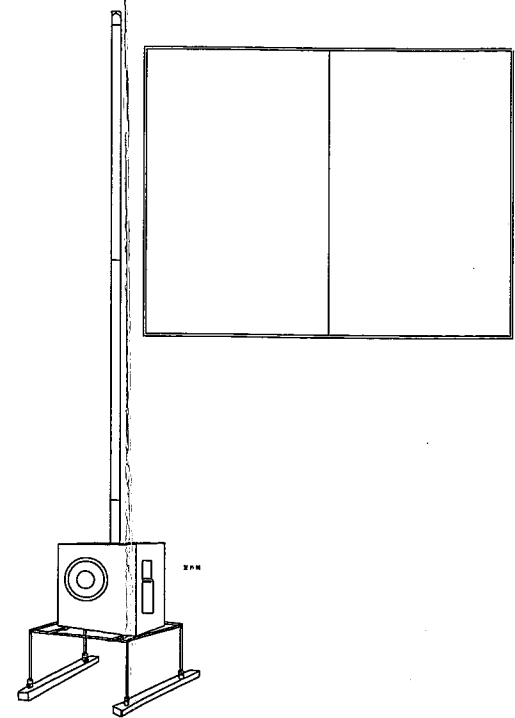

訂正	監理者	工事名	図面番号	E-
	施工者	図面名称	図 尺	S=1/100
			竣工図 (空調機器配置図・要図)	