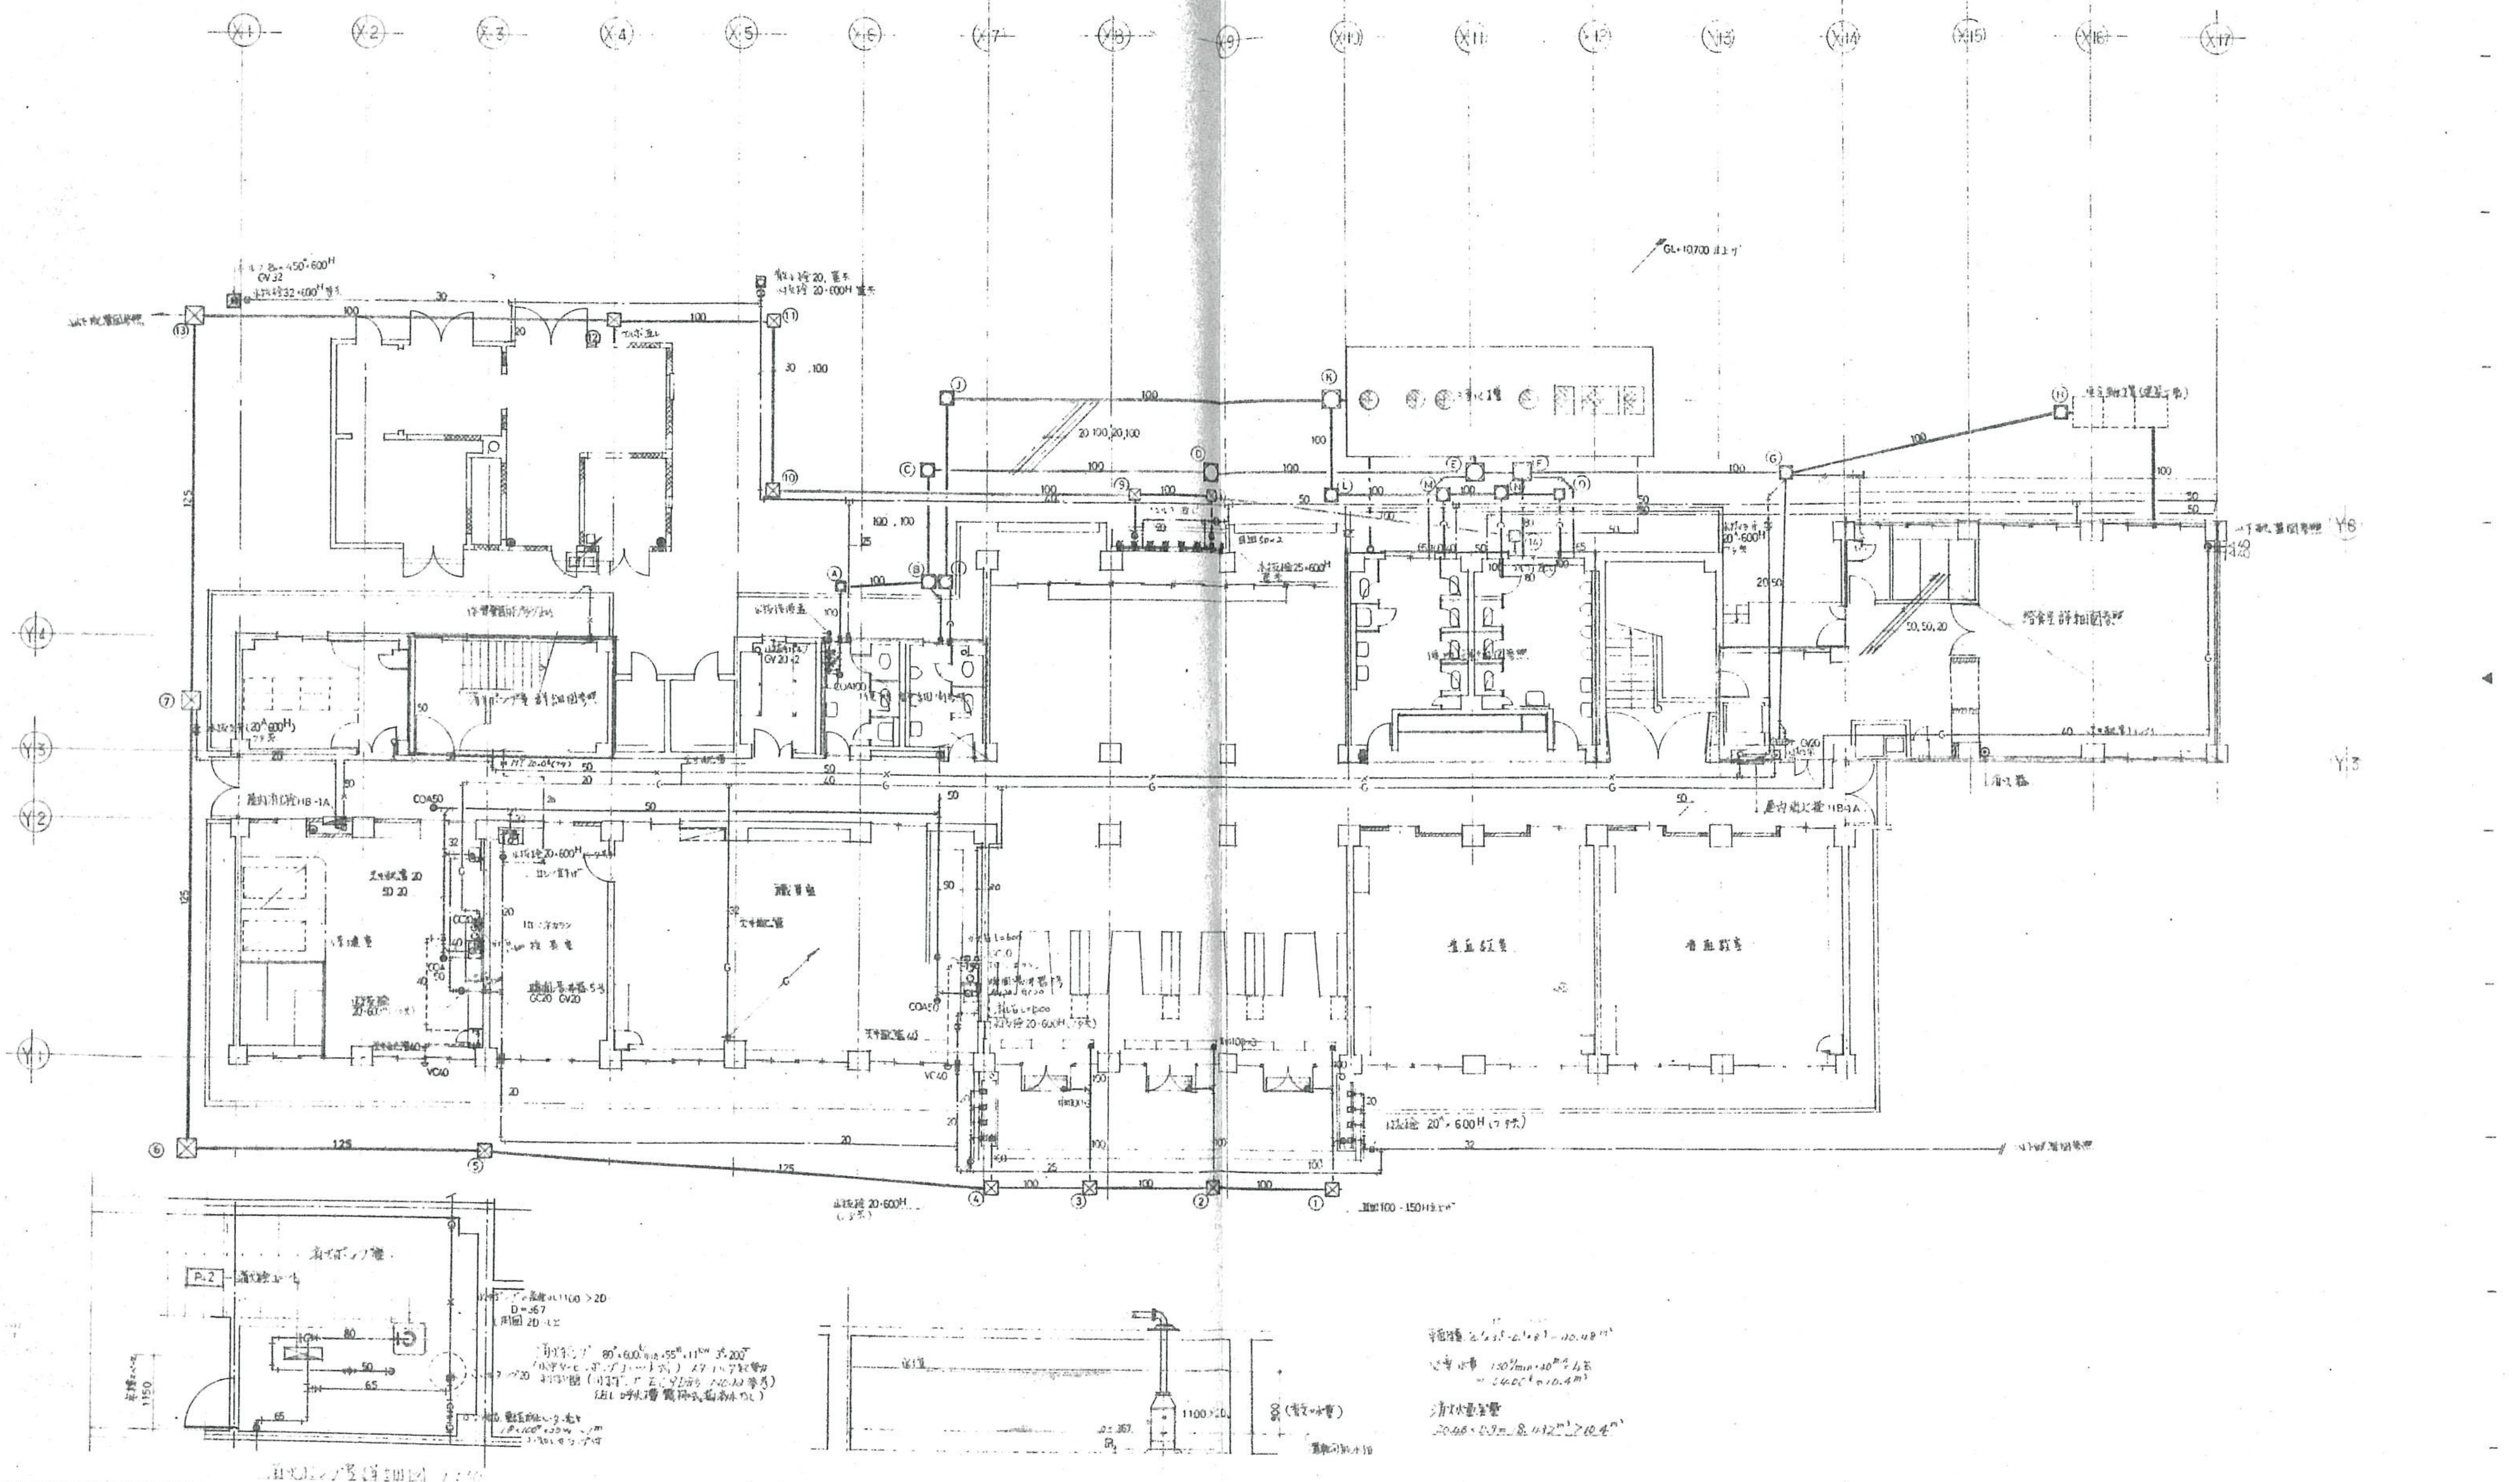
X1
X2
X3
X4
X5
X6
X7
X8
X9
X10
X11
X12
X13
X14
X15
X16
X17
Y1
Y2
Y3
Y4
Y5
GL+10700 ポンプ
消火ポンプ室
消火ポンプ室詳細図 1:50
1150
50
65
80
D=367
(有効水量)
1100×20
平面積 20.48m²
必要水量 130ℓ/min×20min×4基 =10,400ℓ=10.4m³
消火水量容量 20.48×0.9m=18.432m³≥10.4m³

株式会社 山下設計
YAMASHITA ARCHITECTS & ENGINEERS, INC.

仙台支社

検図 林田

製図 加藤

竣工図 保管 承認 確認 作成

訂正

特記 ◉ 消火器 粉末ABC 10型

下田町立下田小学校2級防音工事

図面内容 1 階 平 面 図

縮尺 1:100

枚ノ内 図面番号 505

区分 給排水衛生設備