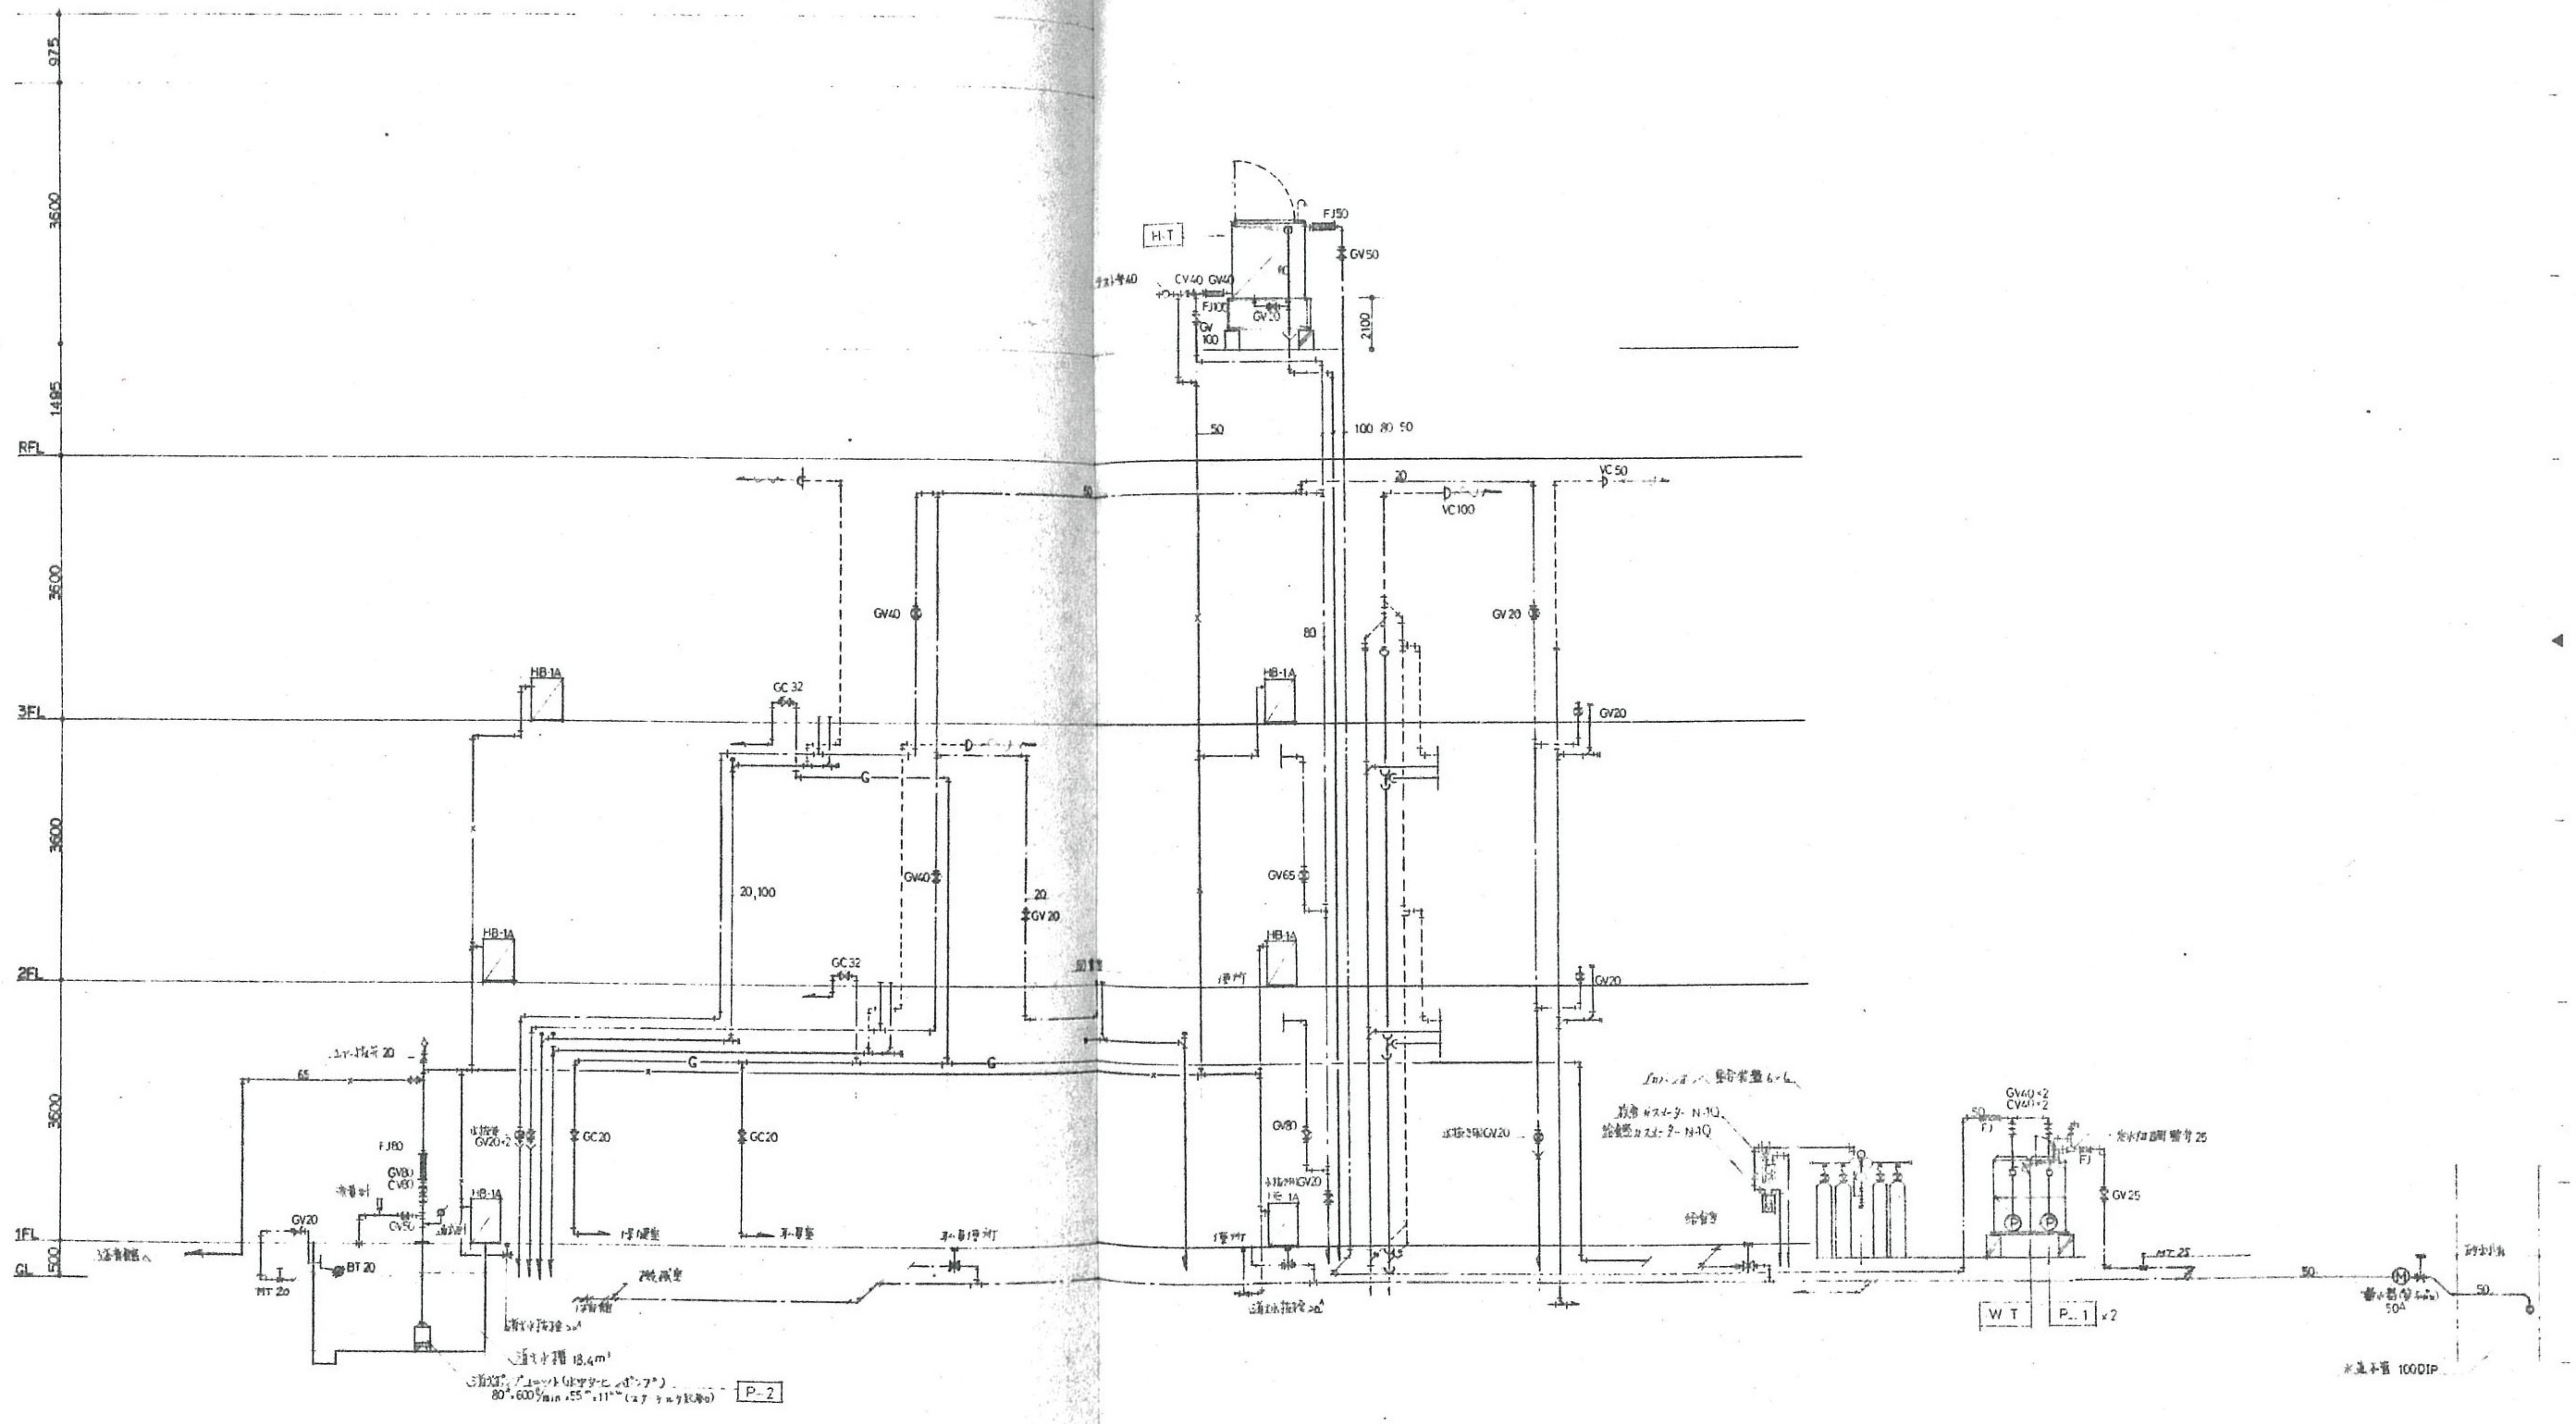
975
3600
1495
RFL
3600
3FL
3600
2FL
3600
1FL
500
GL
H-T
FJ50
GV50
CV40
GV40
FJ100
GV20
GV
100
2100
50
100 80 50
20
VC50
VC100
GV20
GV40
80
HB-1A
GC32
G
D
20,100
GV40
20
GV20
GV65
GV20
65
GC20
GC20
FJ80
GV80
CV80
CV50
GV20
BT 20
MT 20
HB-1A
GV20×2
GV80
消火水槽 18.4m³
P-2
80ᴬ×600ℓ/min×55ᵐ×11ᵏᵂ
GV40×2
CV40×2
FJ
FJ
GV25
MT 25
50
50
50ᴬ
W T
P-1
×2
100DIP

株式会社 山下設計
YAMASHITA ARCHITECTS&ENGINEERS, INC.

仙台支社

検図

製図

竣工図

保管

承認

確認

作成

訂正

特記

下田町立下田小学校2級防音工事

図面内容 系統図

縮尺 N.S.SCALE

枚ノ内

図面番号 504

区分 給排水衛生設備